


Revisionsplan

Revidiert am 03.12.2014

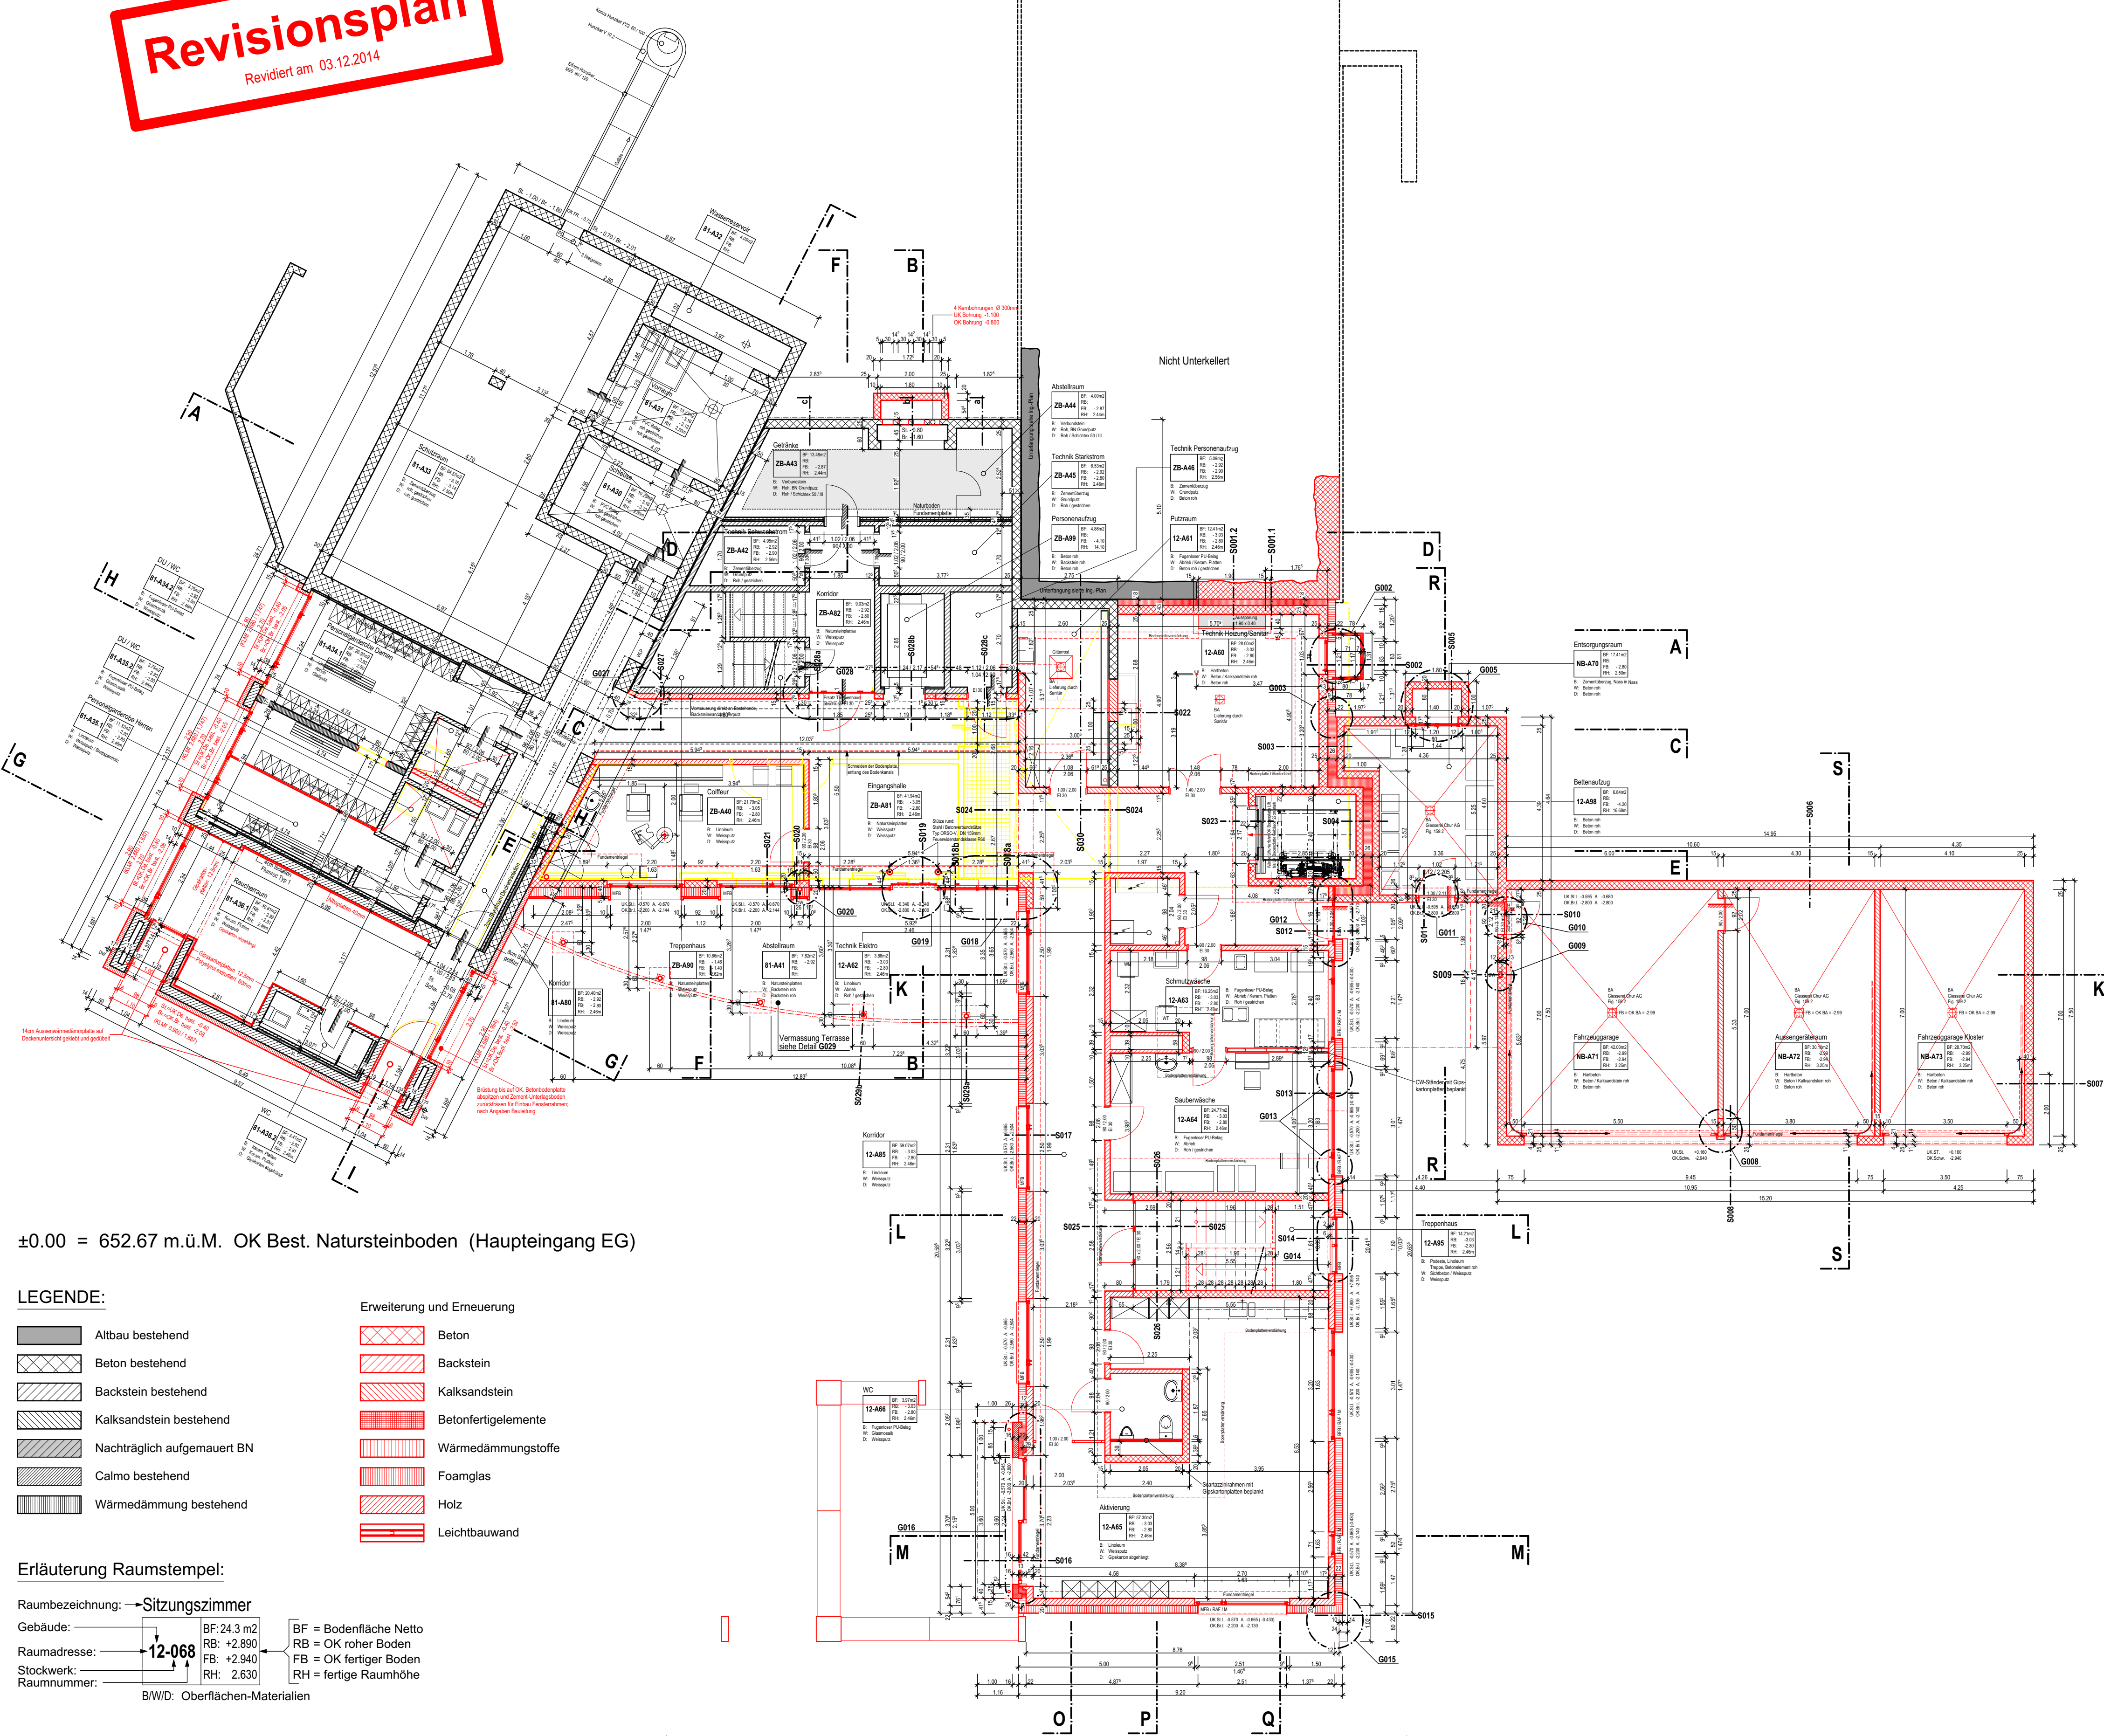

±0.00 = 652.67 m.ü.M. OK Best. Natursteinboden (Haupteingang EG)

- LEGENDE:

Altbau bestehend

Beton bestehend

Backstein bestehend

Kalksandstein bestehend

Nachträglich aufgemauert BN

Calmo bestehend

Wärmedämmung bestehend

Erweiterung und Erneuerung

Beton

Backstein

Kalksandstein

Betonfertigelemente

Wärmedämmstoffe


Foamglas

Holz

Leichtbauwand
- Erläuterung Raumstempel:
- Raumbezeichnung: —Sitzszimmer
Gebäude: —
Raumadresse: —
Stockwerk: —
Raumnummer: —
BF: 24.3 m²
RB: +2.890
FB: +2.940
RH: 2.630
BF = Bodenfläche Netto
RB = OK roher Boden
FB = OK fertiger Boden
RH = fertige Raumhöhe
B/W/D: Oberflächen-Materialien

Revisionsplan

Revidiert am 26.08.2025

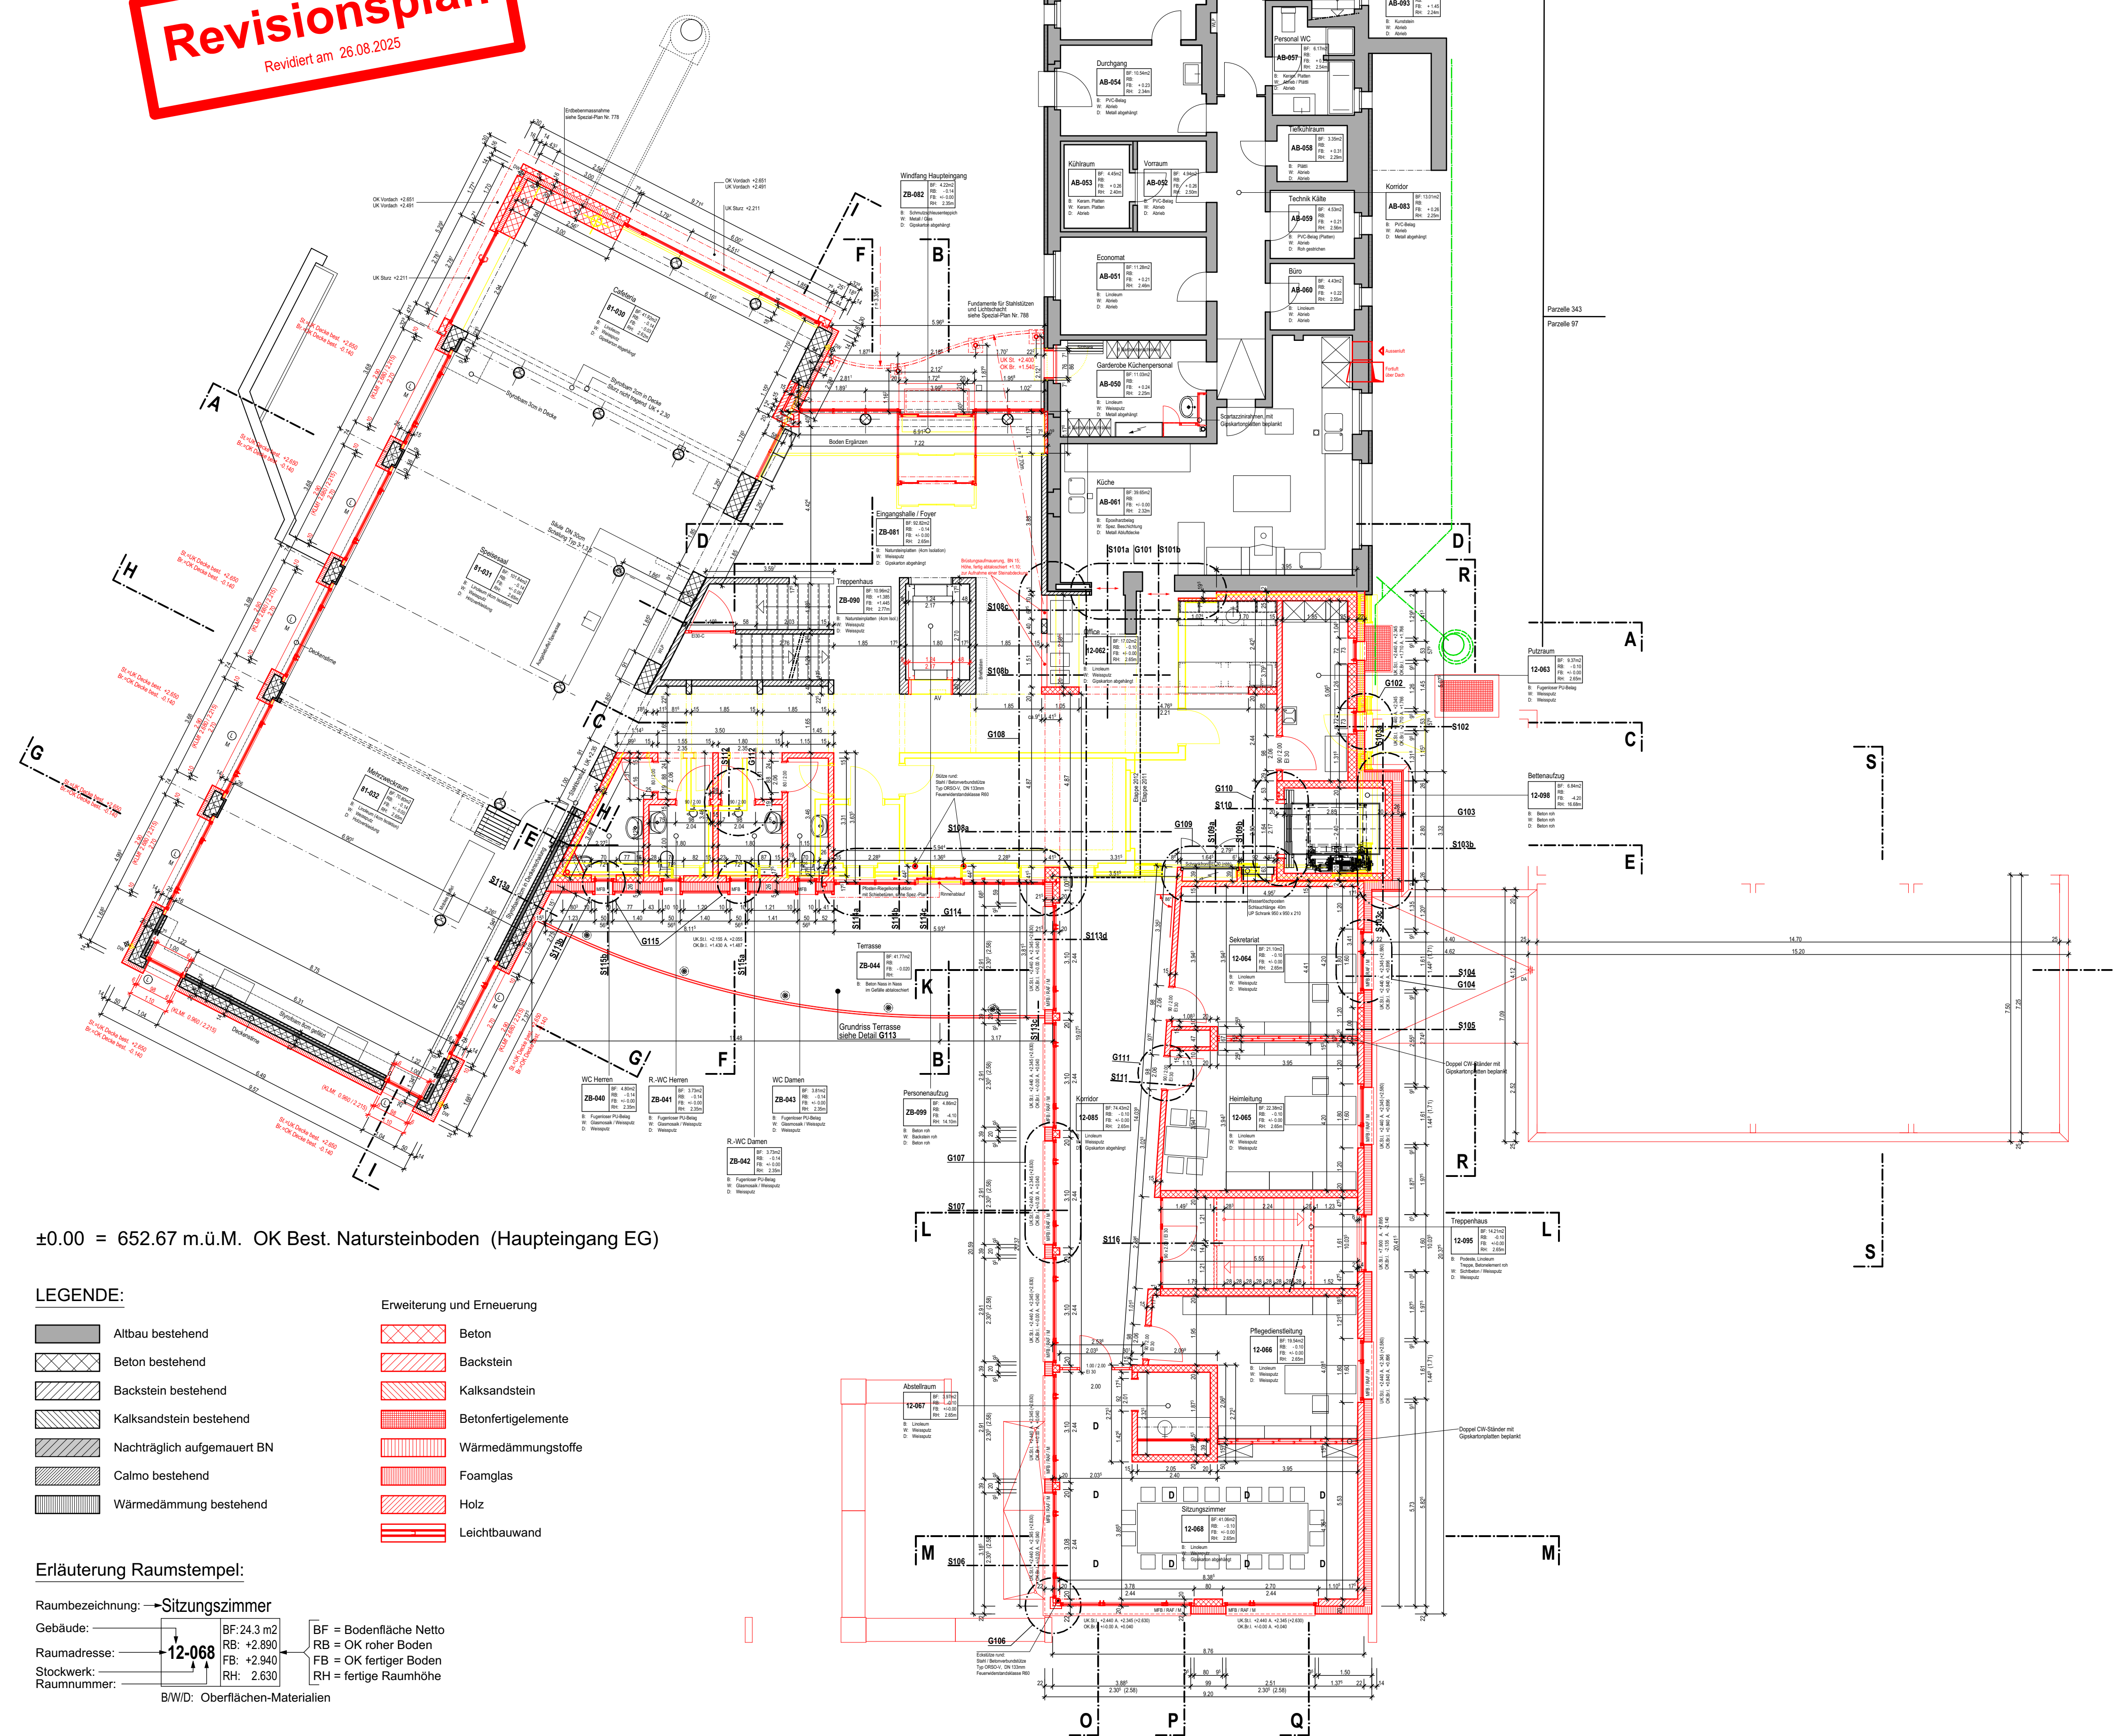

±0.00 = 652.67 m.ü.M. OK Best. Natursteinboden (Haupteingang EG)

- LEGENDE:
- | | | | |
|--|-----------------------------|--|---------------------|
| | Altbau bestehend | | Beton |
| | Beton bestehend | | Backstein |
| | Backstein bestehend | | Kalksandstein |
| | Kalksandstein bestehend | | Betonfertigelemente |
| | Nachträglich aufgemauert BN | | Wärmedämmstoffe |
| | Calmo bestehend | | Foamglas |
| | Wärmedämmung bestehend | | Holz |
| | | | Leichtbauwand |

Erläuterung Raumstempel:

Raumbezeichnung: **Sitzungszimmer**

Gebäude: **12-068**

Raumadresse: **BF: 24.3 m²**

Stockwerk: **RB: +2.890**

Raumnummer: **FB: +2.940**


RH: 2.630

BF = Bodenfläche Netto
RB = OK roher Boden
FB = OK fertiger Boden
RH = fertige Raumhöhe

B/W/D: Oberflächen-Materialien

Revisionsplan

Revidiert am 03.12.2014

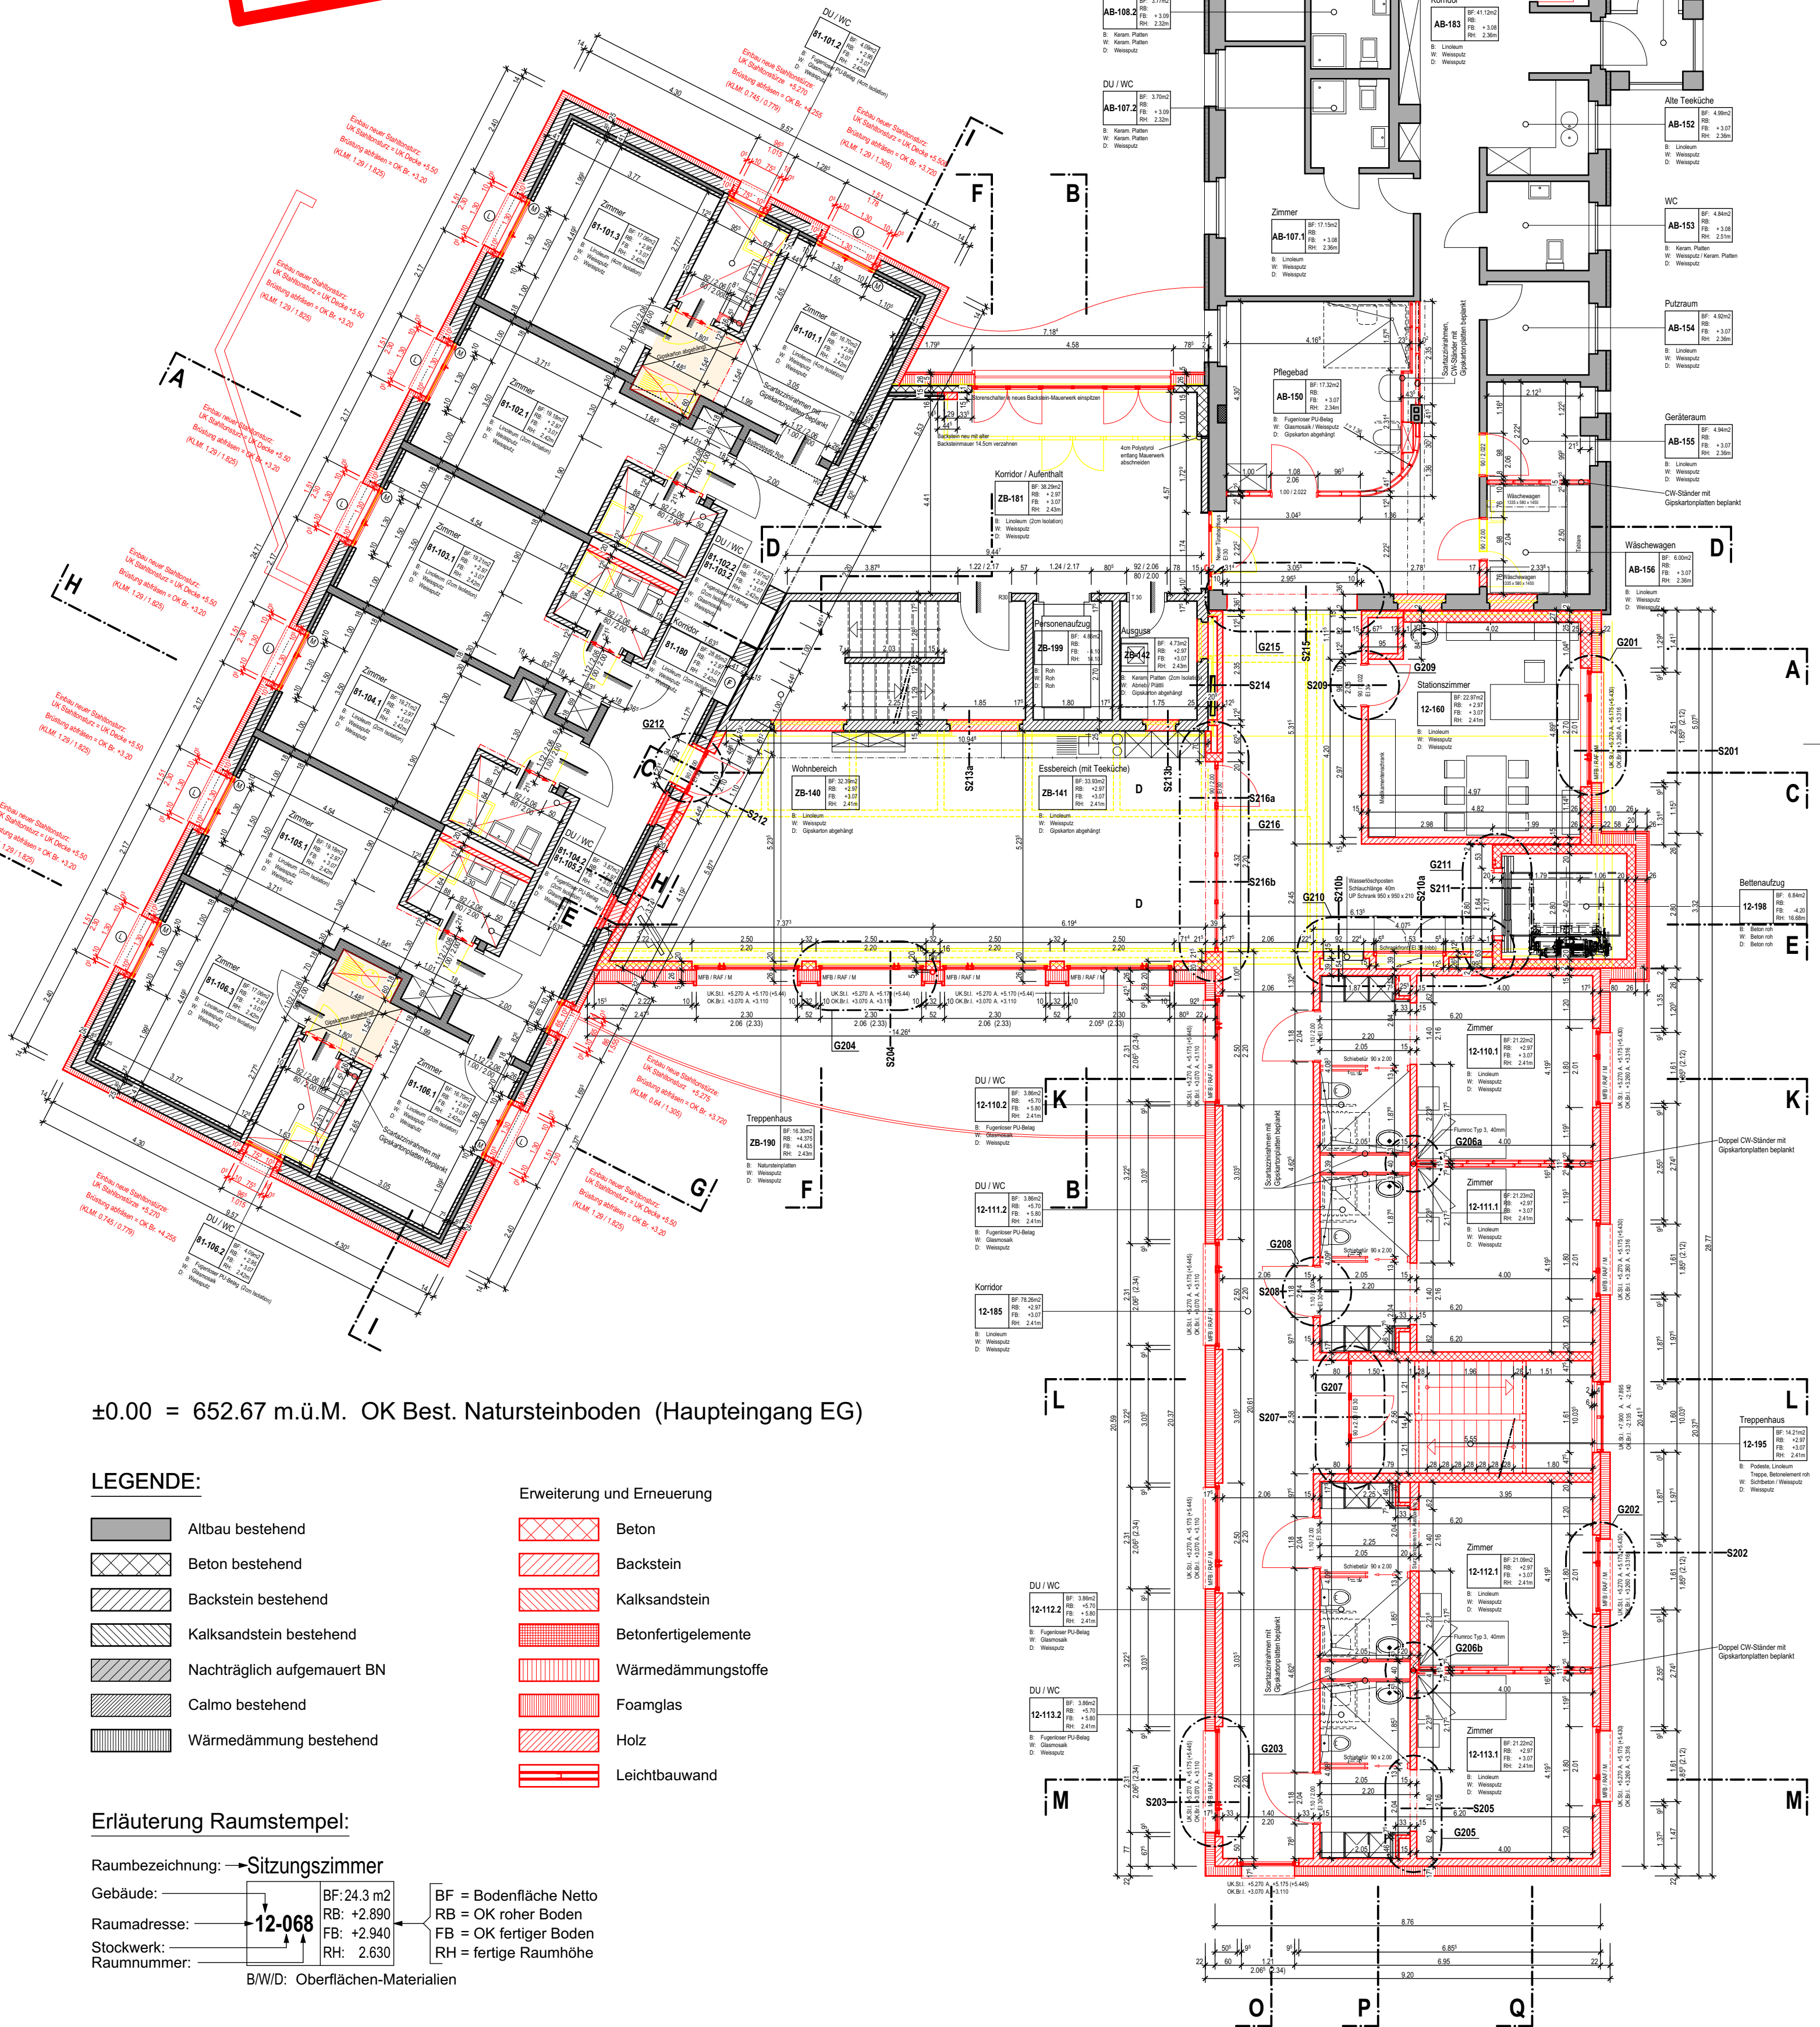

±0.00 = 652.67 m.ü.M. OK Best. Natursteinboden (Haupteingang EG)

LEGENDE:

- Altbau bestehend
- Beton bestehend
- Backstein bestehend
- Kalksandstein bestehend
- Nachträglich aufgemauert BN
- Calmo bestehend
- Wärmedämmung bestehend

Erweiterung und Erneuerung

- Beton
- Backstein
- Kalksandstein
- Betonfertigelemente
- Wärmedämmungstoffe
- Foamglas
- Holz
- Leichtbauwand

Erläuterung Raumstempel:

Raumbezeichnung: → Sitzungszimmer

Gebäude:

Raumadresse:

Stockwerk:


Raumnummer:

12-068

B/W/D: Oberflächen-Materialien

BF = Bodenfläche Netto
RB = OK roher Boden
FB = OK fertiger Boden
RH = fertige Raumhöhe

Revisionsplan
Revidiert am 03.12.2014

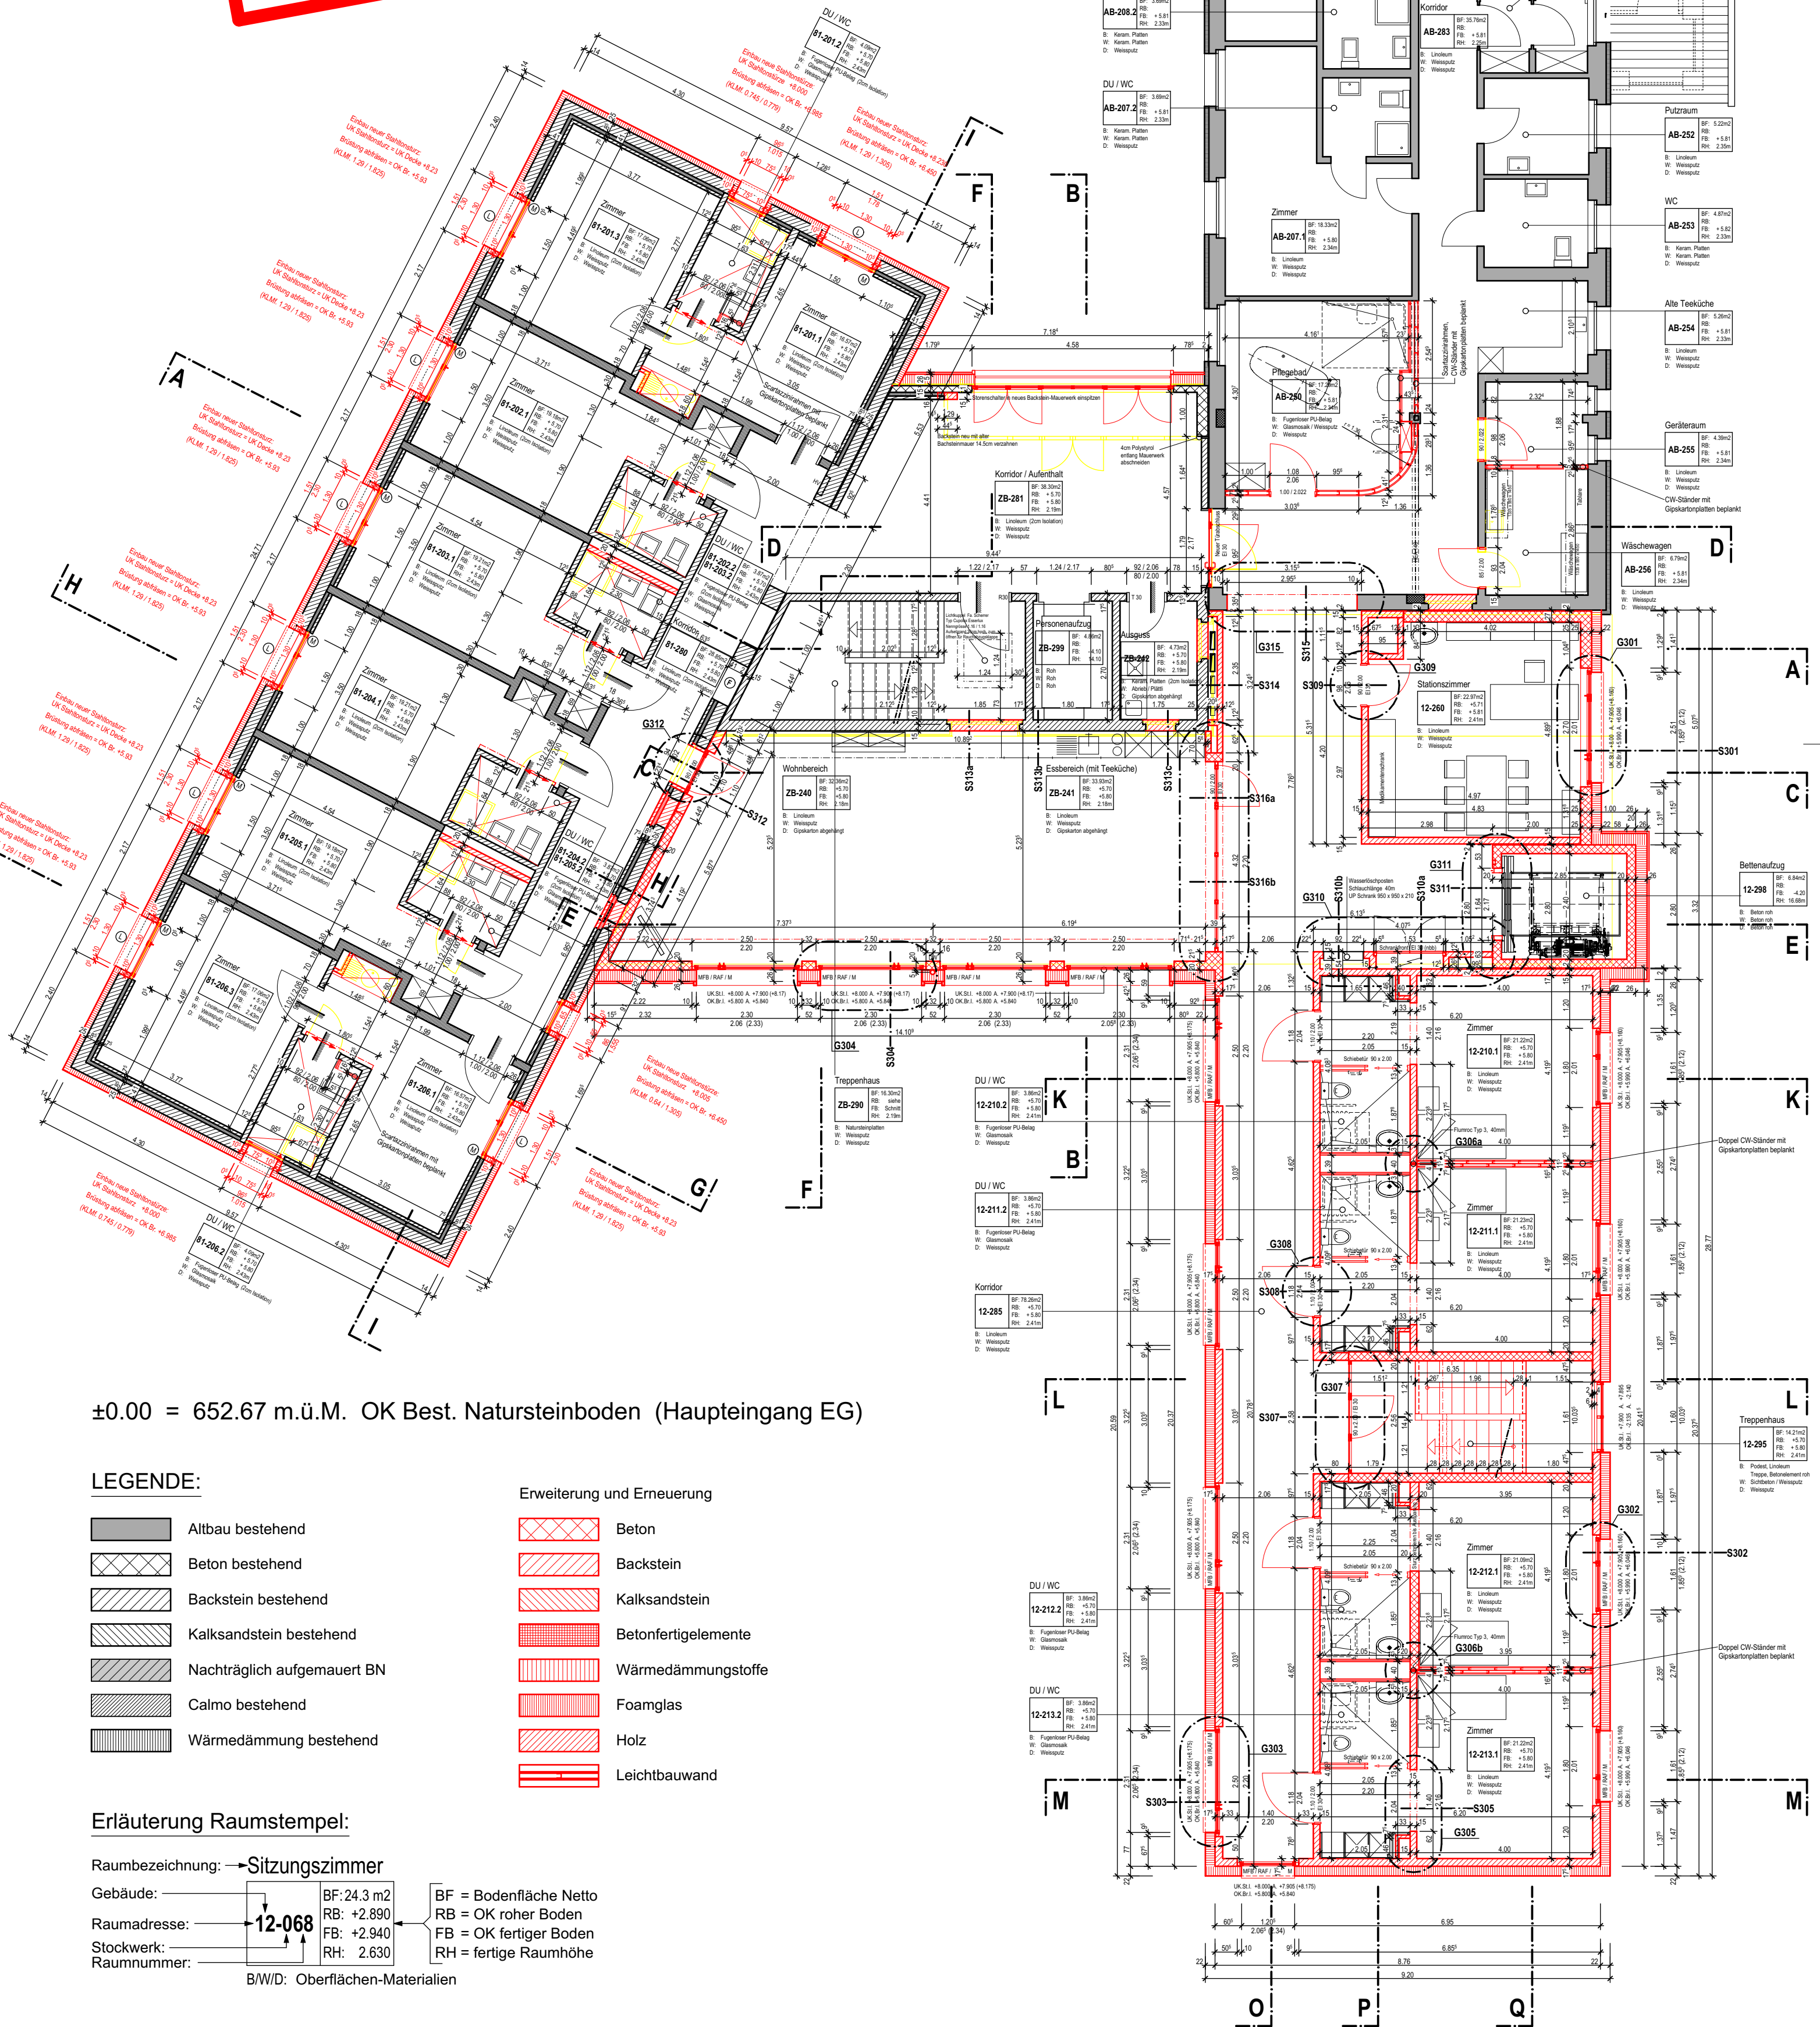

±0.00 = 652.67 m.ü.M. OK Best. Natursteinboden (Haupteingang EG)

LEGENDE:

- Altbau bestehend
- Beton bestehend
- Backstein bestehend
- Kalksandstein bestehend
- Nachträglich aufgemauert BN
- Calmo bestehend
- Wärmedämmung bestehend

Erweiterung und Erneuerung

- Beton
- Backstein
- Kalksandstein
- Betonfertigelemente
- Wärmedämmstoffe
- Foamglas
- Holz
- Leichtbauwand

Erläuterung Raumstempel:

Raumbezeichnung: → Sitzungszimmer

Gebäude:

Raumadresse:

Stockwerk:

Raumnummer:


BF: 24.3 m2
RB: +2.890
FB: +2.940
RH: 2.630

BF = Bodenfläche Netto
RB = OK roher Boden
FB = OK fertiger Boden
RH = fertige Raumhöhe

B/W/D: Oberflächen-Materialien

Revisionsplan

Revidiert am 03.12.2014

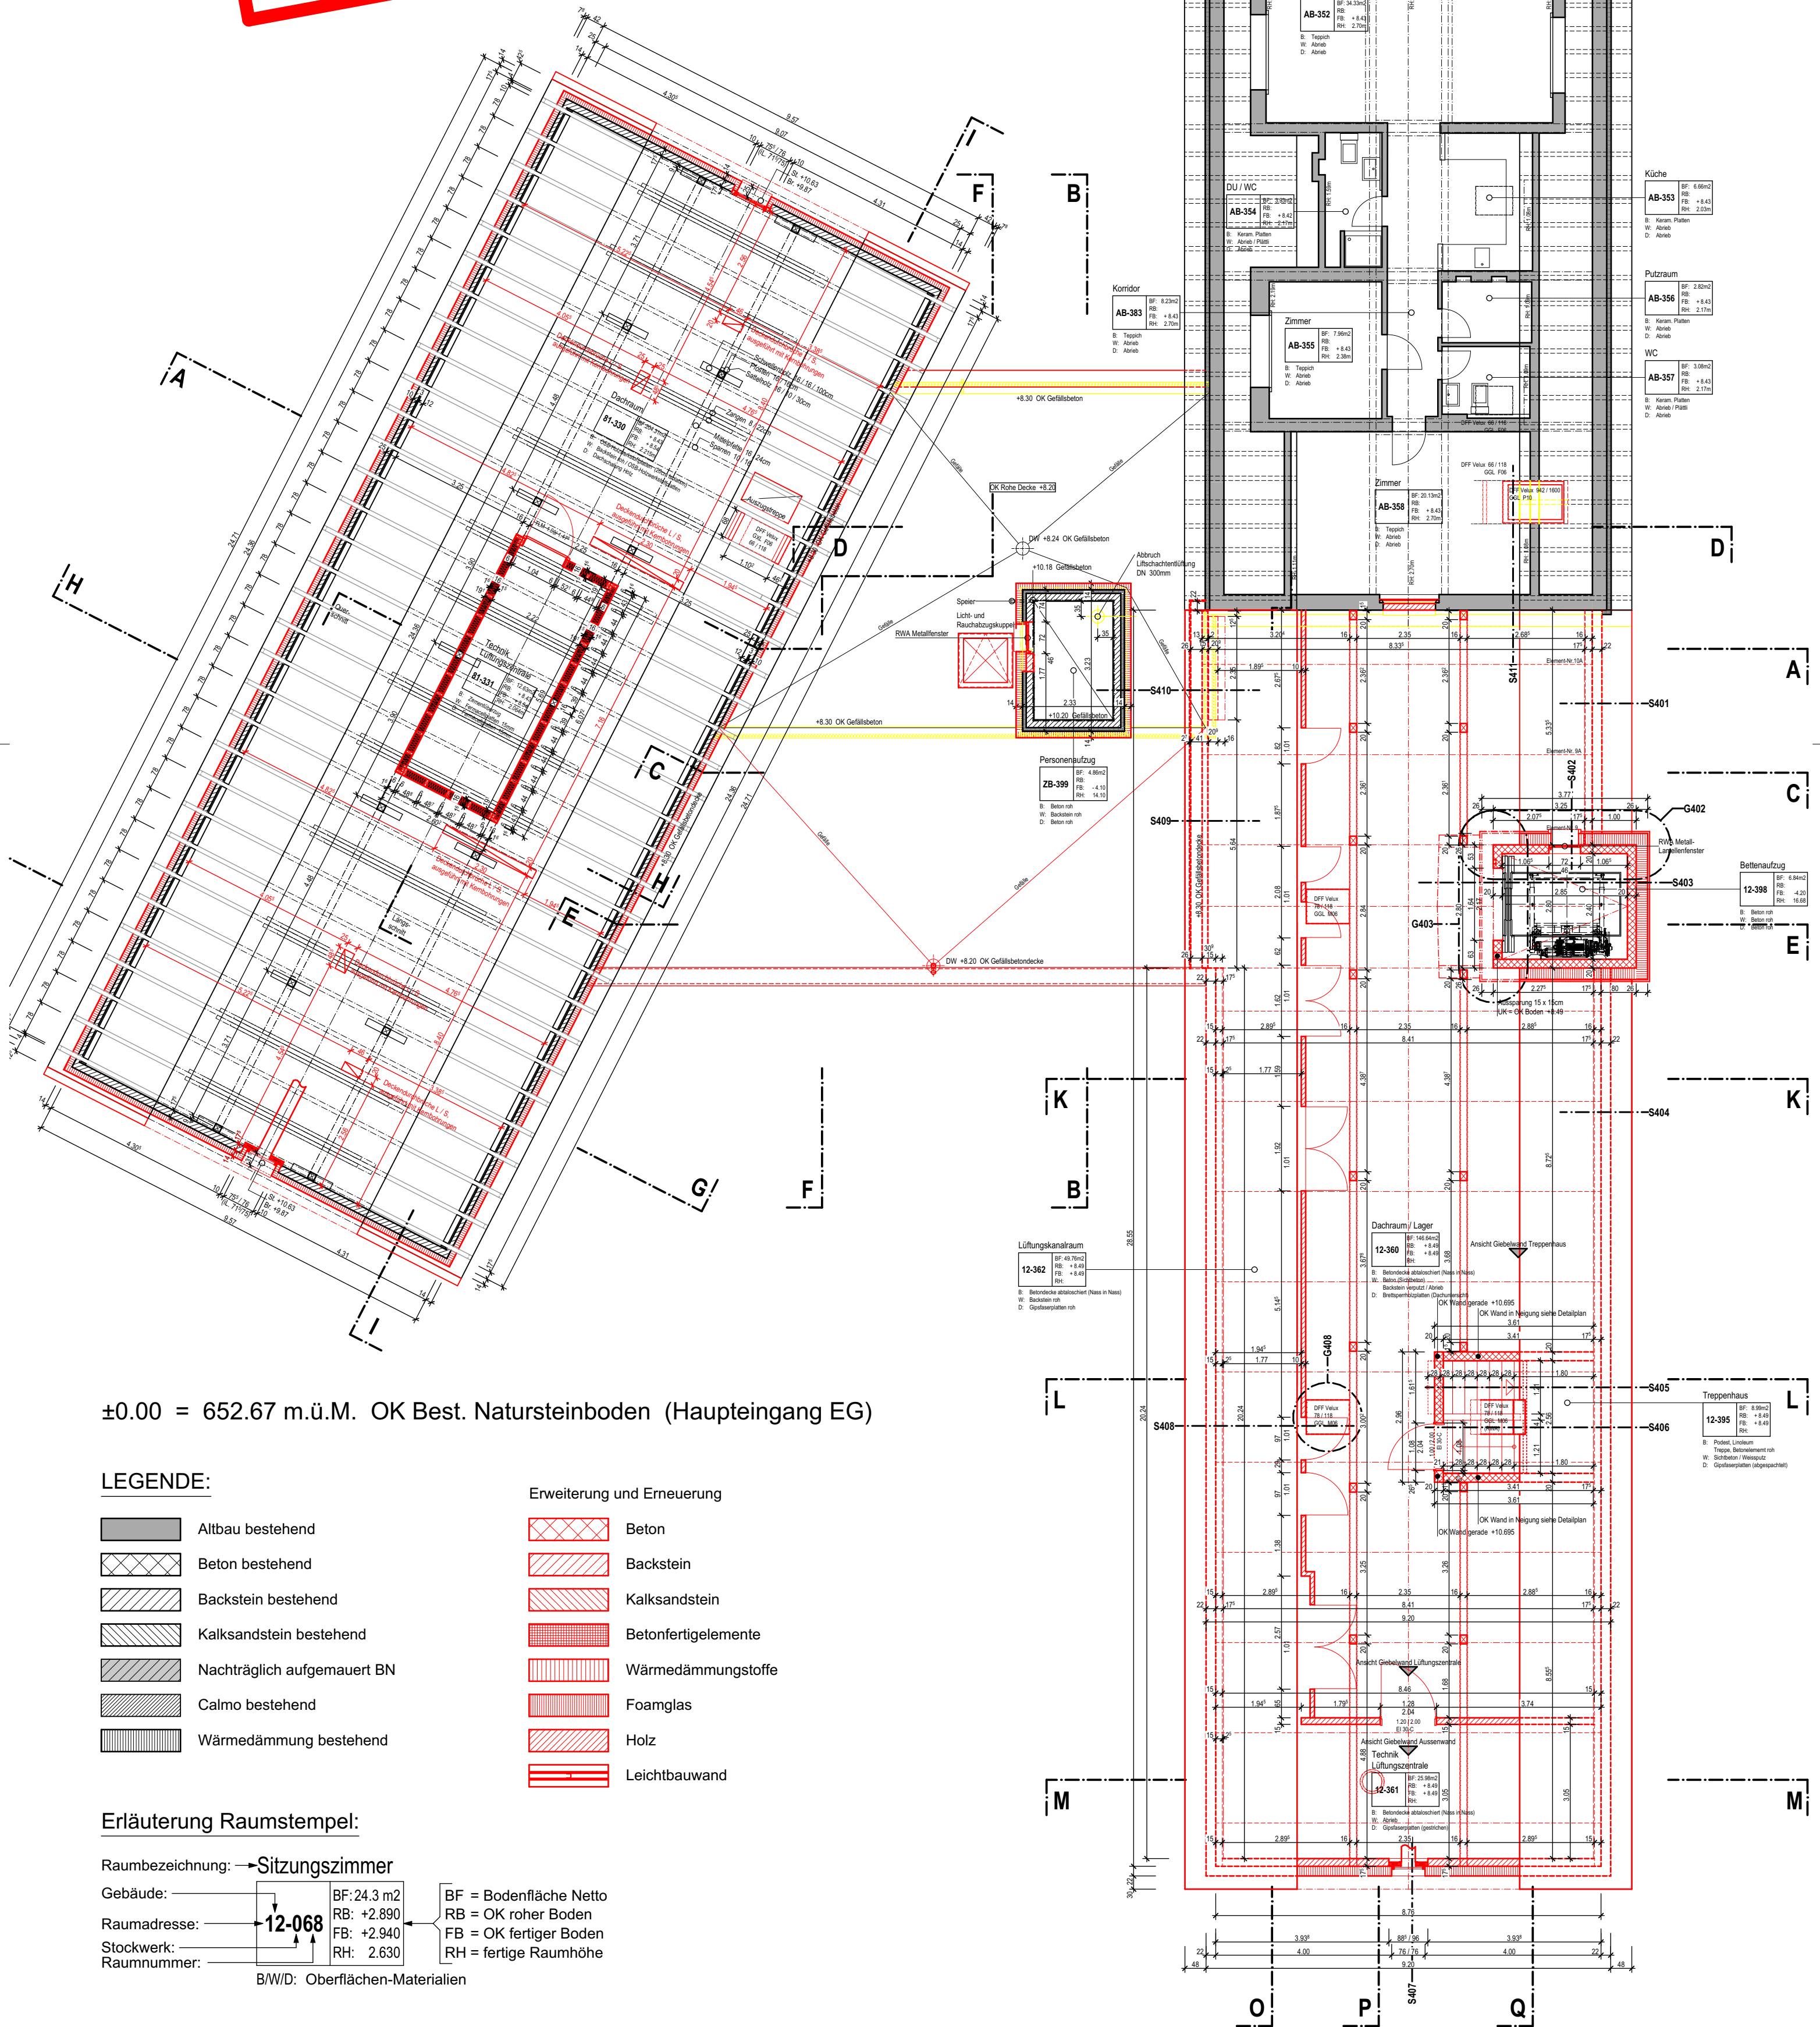

±0.00 = 652.67 m.ü.M. OK Best. Natursteinboden (Haupteingang EG)

- LEGENDE:
- | | | | |
|--|-----------------------------|--|---------------------|
| | Altbau bestehend | | Beton |
| | Beton bestehend | | Backstein |
| | Backstein bestehend | | Kalksandstein |
| | Kalksandstein bestehend | | Betonfertigelemente |
| | Nachträglich aufgemauert BN | | Wärmedämmstoffe |
| | Calmo bestehend | | Foamglas |
| | Wärmedämmung bestehend | | Holz |
| | | | Leichtbauwand |

Erläuterung Raumstempel:

Raumbezeichnung: → **Sitzungszimmer**

Gebäude: → **12-068**

Raumadresse: → **12-068**

Stockwerk: → **12-068**

Raumnummer: → **12-068**

B/W/D: Oberflächen-Materialien

BF = Bodenfläche Netto
RB = OK roher Boden
FB = OK fertiger Boden
RH = fertige Raumhöhe